

5420 - 56/1

5420 - 48/3

194.000,00


538.750,00

539.375,00



Marktgemeinde Guttaring
Unterer Markt 3
9334 Guttaring

Übersicht:

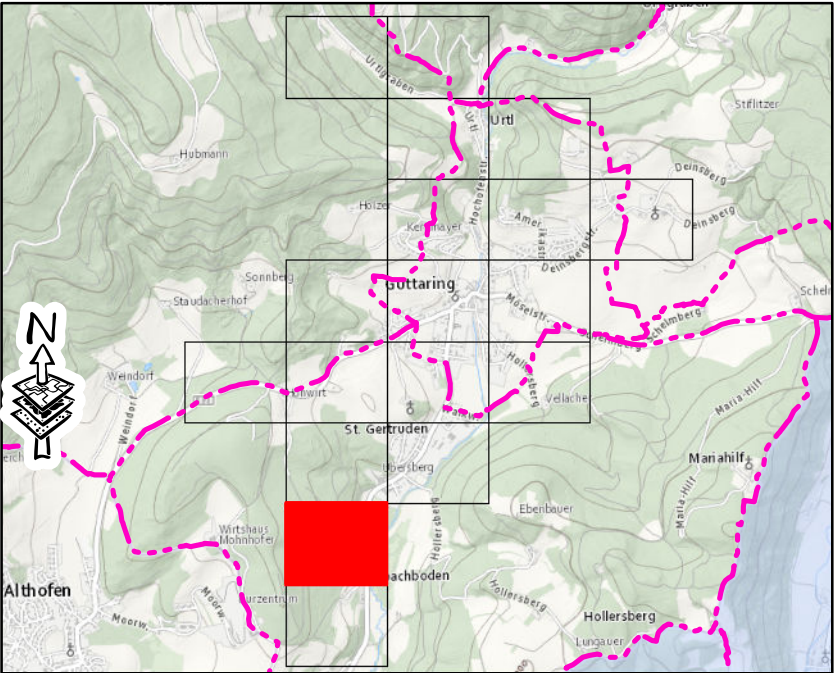

Lageplan GWVA Guttaring

Maßstab: 1:1000

Legende

WASKAT LEITUNG

WASKAT EINBAU

- <all other values>
- Regelarmatur
- Hydrant
- Druckreduktion
- Rückschlagarmatur
- Wasserzähler
- Schelle
- Formstück
- Sonstiges

5420 - 48/3

5420 - 56/1

5420 - 56/3

Communal Water Systems GmbH



Italiener Straße 2a, 9500 Villach
Alleestraße 20, 3400 Klosterneuburg
Tel.: +43(0)4242/29664
Fax.: +43(0)4242/29664-4
E-Mail: office@cws.or.at
Web.: www.cws.or.at

GZ: 140/21

5420 - 56/1

5420 - 56/3

193.500,00

538.750,00

193.500,00