


Marktgemeinde Guttaring  
Unterer Markt 3  
9334 Guttaring

Übersicht:

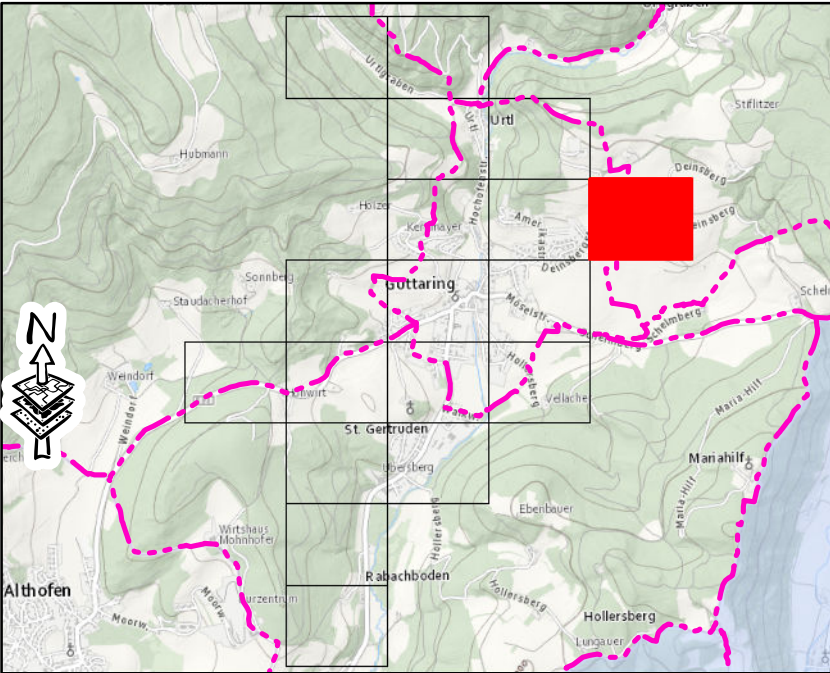

Lageplan GWVA Guttaring


Maßstab: 1:1000

Legende

WASKAT LEITUNG

WASKAT EINBAU

- <all other values>
- Regelarmatur
- Hydrant
- Druckreduktion
- Rückschlagarmatur
- Wasserzähler
- Schelle
- Formstück
- Sonstiges

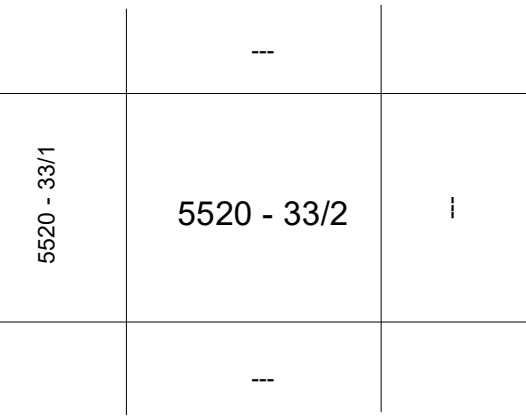

Communal Water Systems GmbH



Italiener Straße 2a, 9500 Villach  
Alleestraße 20, 3400 Klarnsee  
Tel.: +43(0)4242/29664  
Fax.: +43(0)4242/29664-4  
E-Mail: office@cws.or.at  
Web.: www.cws.or.at